

COUNTY SURVEY 292


Johnson Mulkey Cl. 57

Sec. 32 T. 11. S. R. 5 W. W. M. 9001

Scale 1"=10 chs.

Wm. B. Carter Cl. #47

E. P. Cardwell Cl. #8

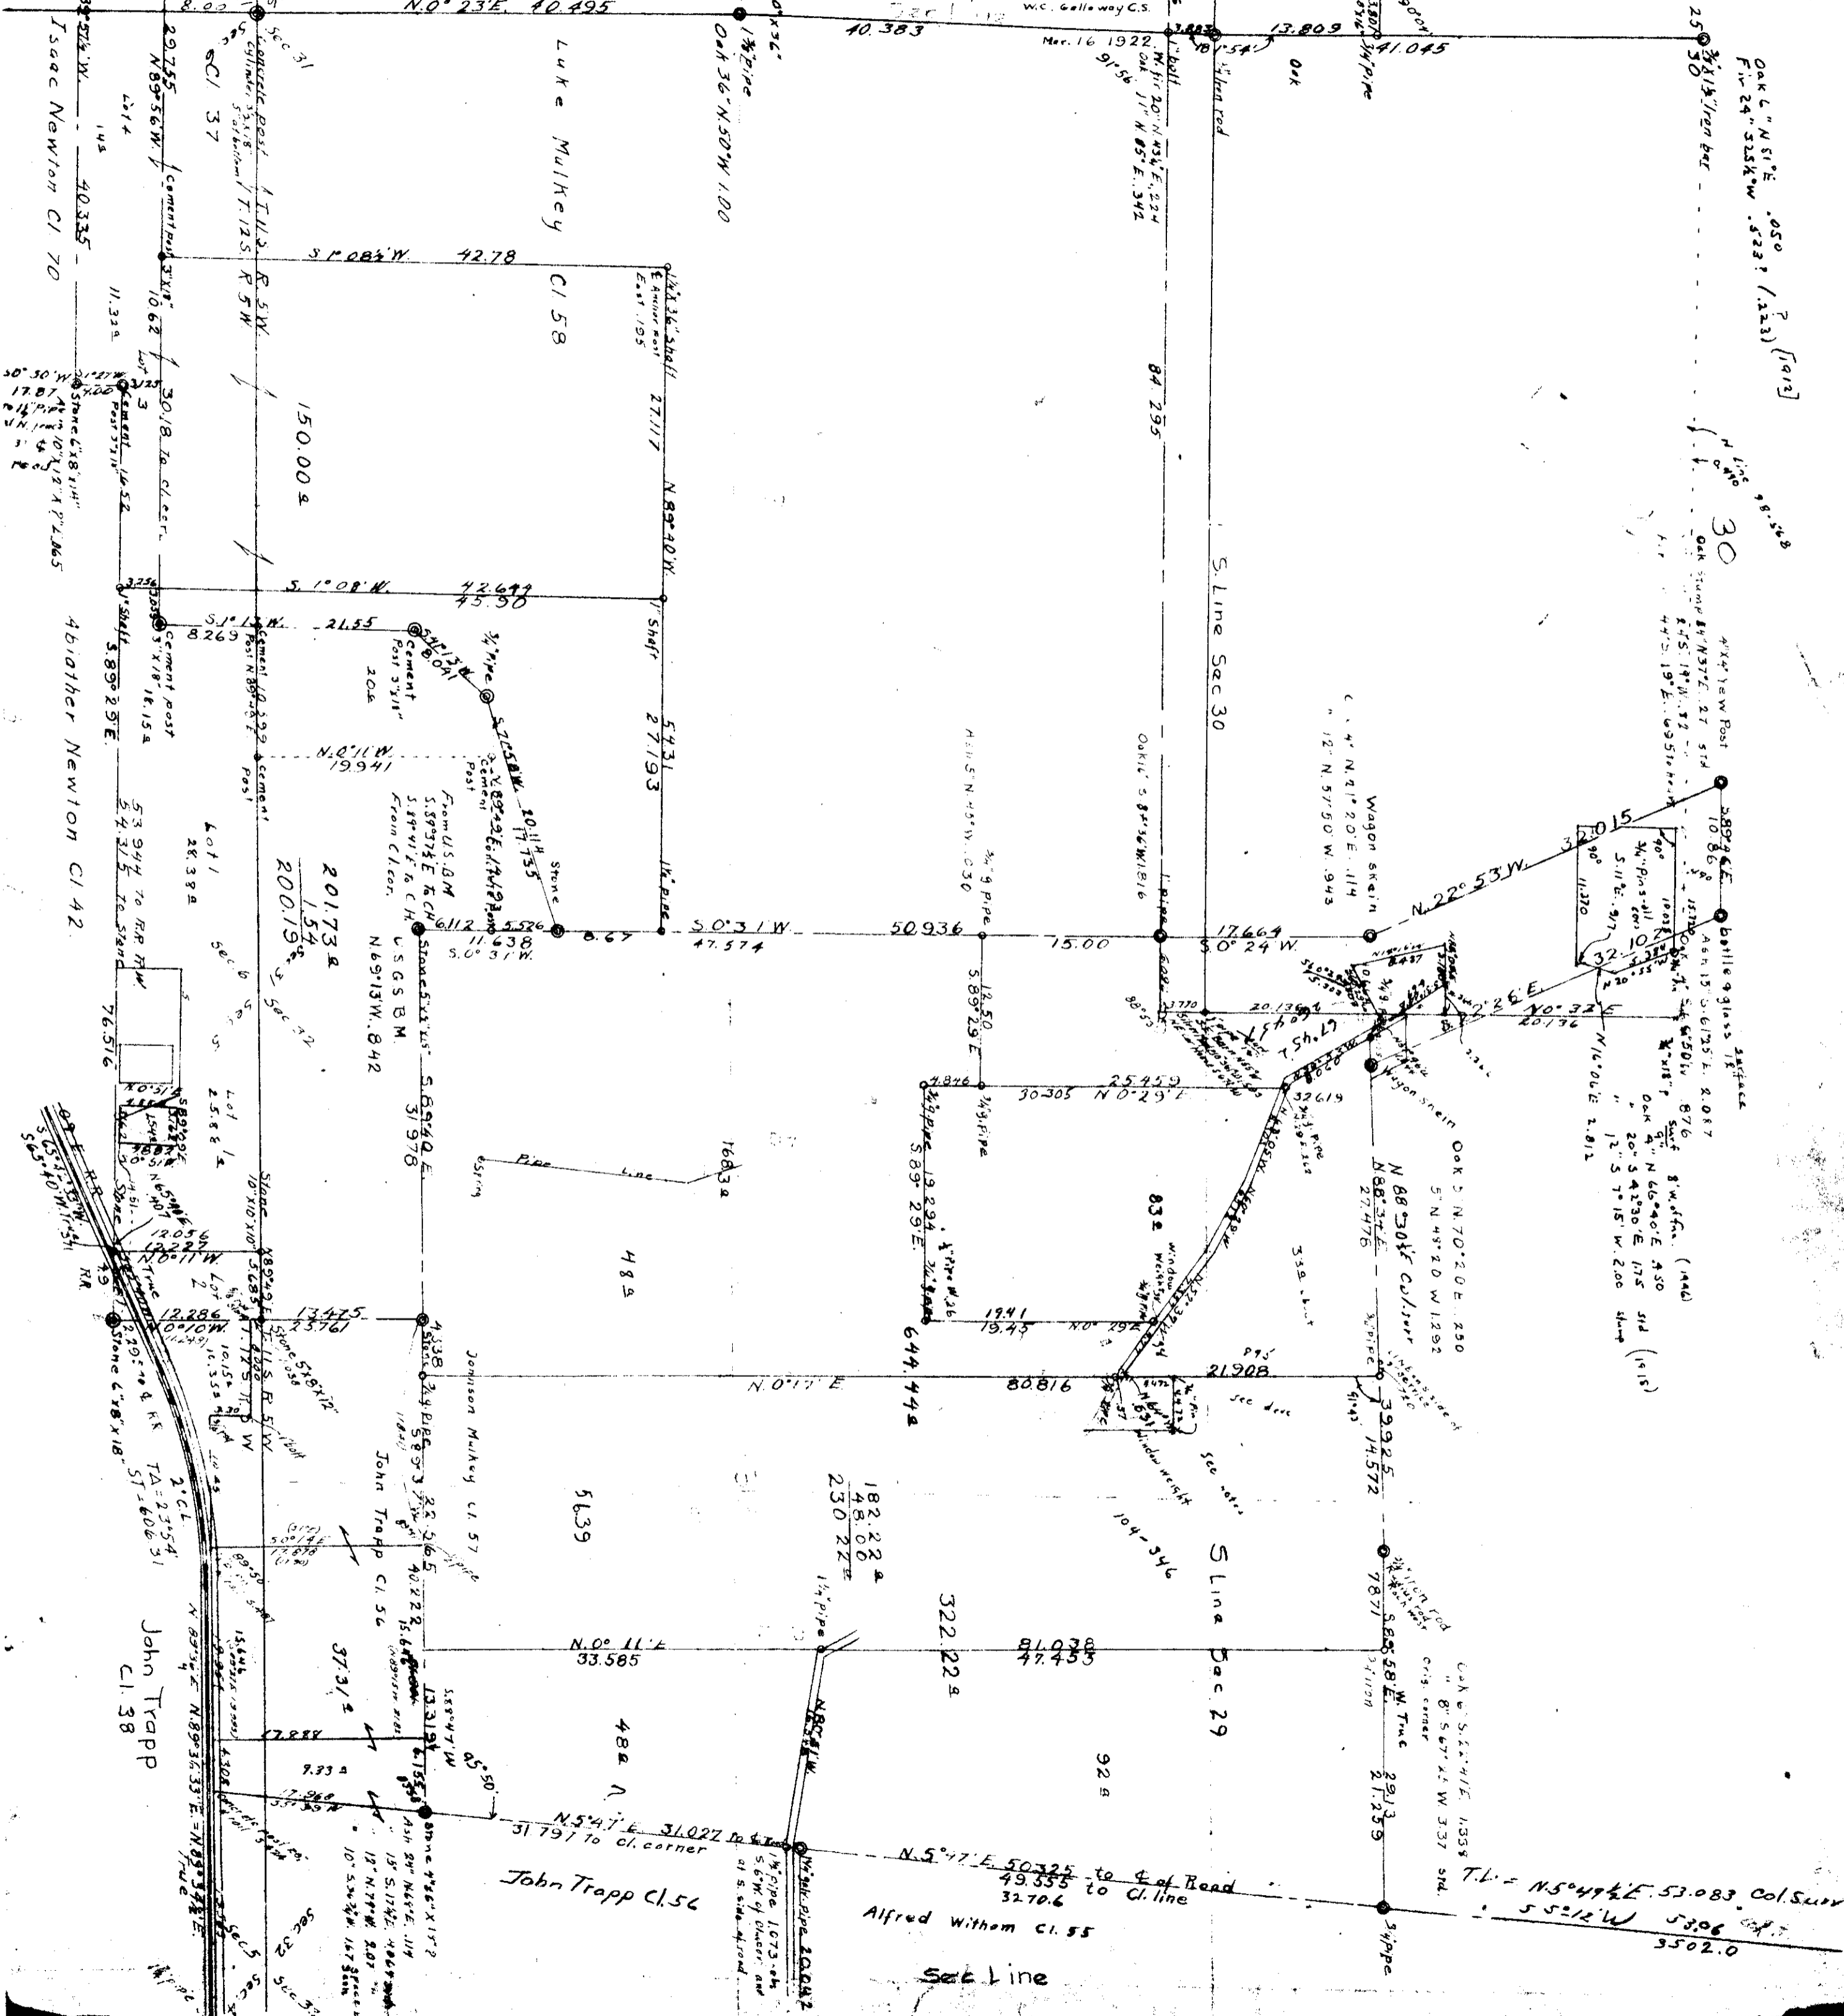

Oak L N 51° E .050
11 24" 52 1/2" W .5233 (1.23) [1012]

30

2015

32

832

1941

322.22

81038

925

3492.5

3492.5

3502.0

3502.0

