

12-5

11-5


00022

County Survey No 50

Scale 1" = 5 cts.

Stone
Ash 5 7/2" 48 2/3
Oak 6" 5 5/8" 45 E. 710
Pipes N & S 1 1/2" 20' 0 1/4"

N.W. Cor. of Trapp, Ct.
1 1/2" Pipe .40 N 6 1/2 W. from W.C.
1 1/2" Pipe 1.037 5 6/8 W. on C.L. line
3.4 road
2612.5 = 39.58 3

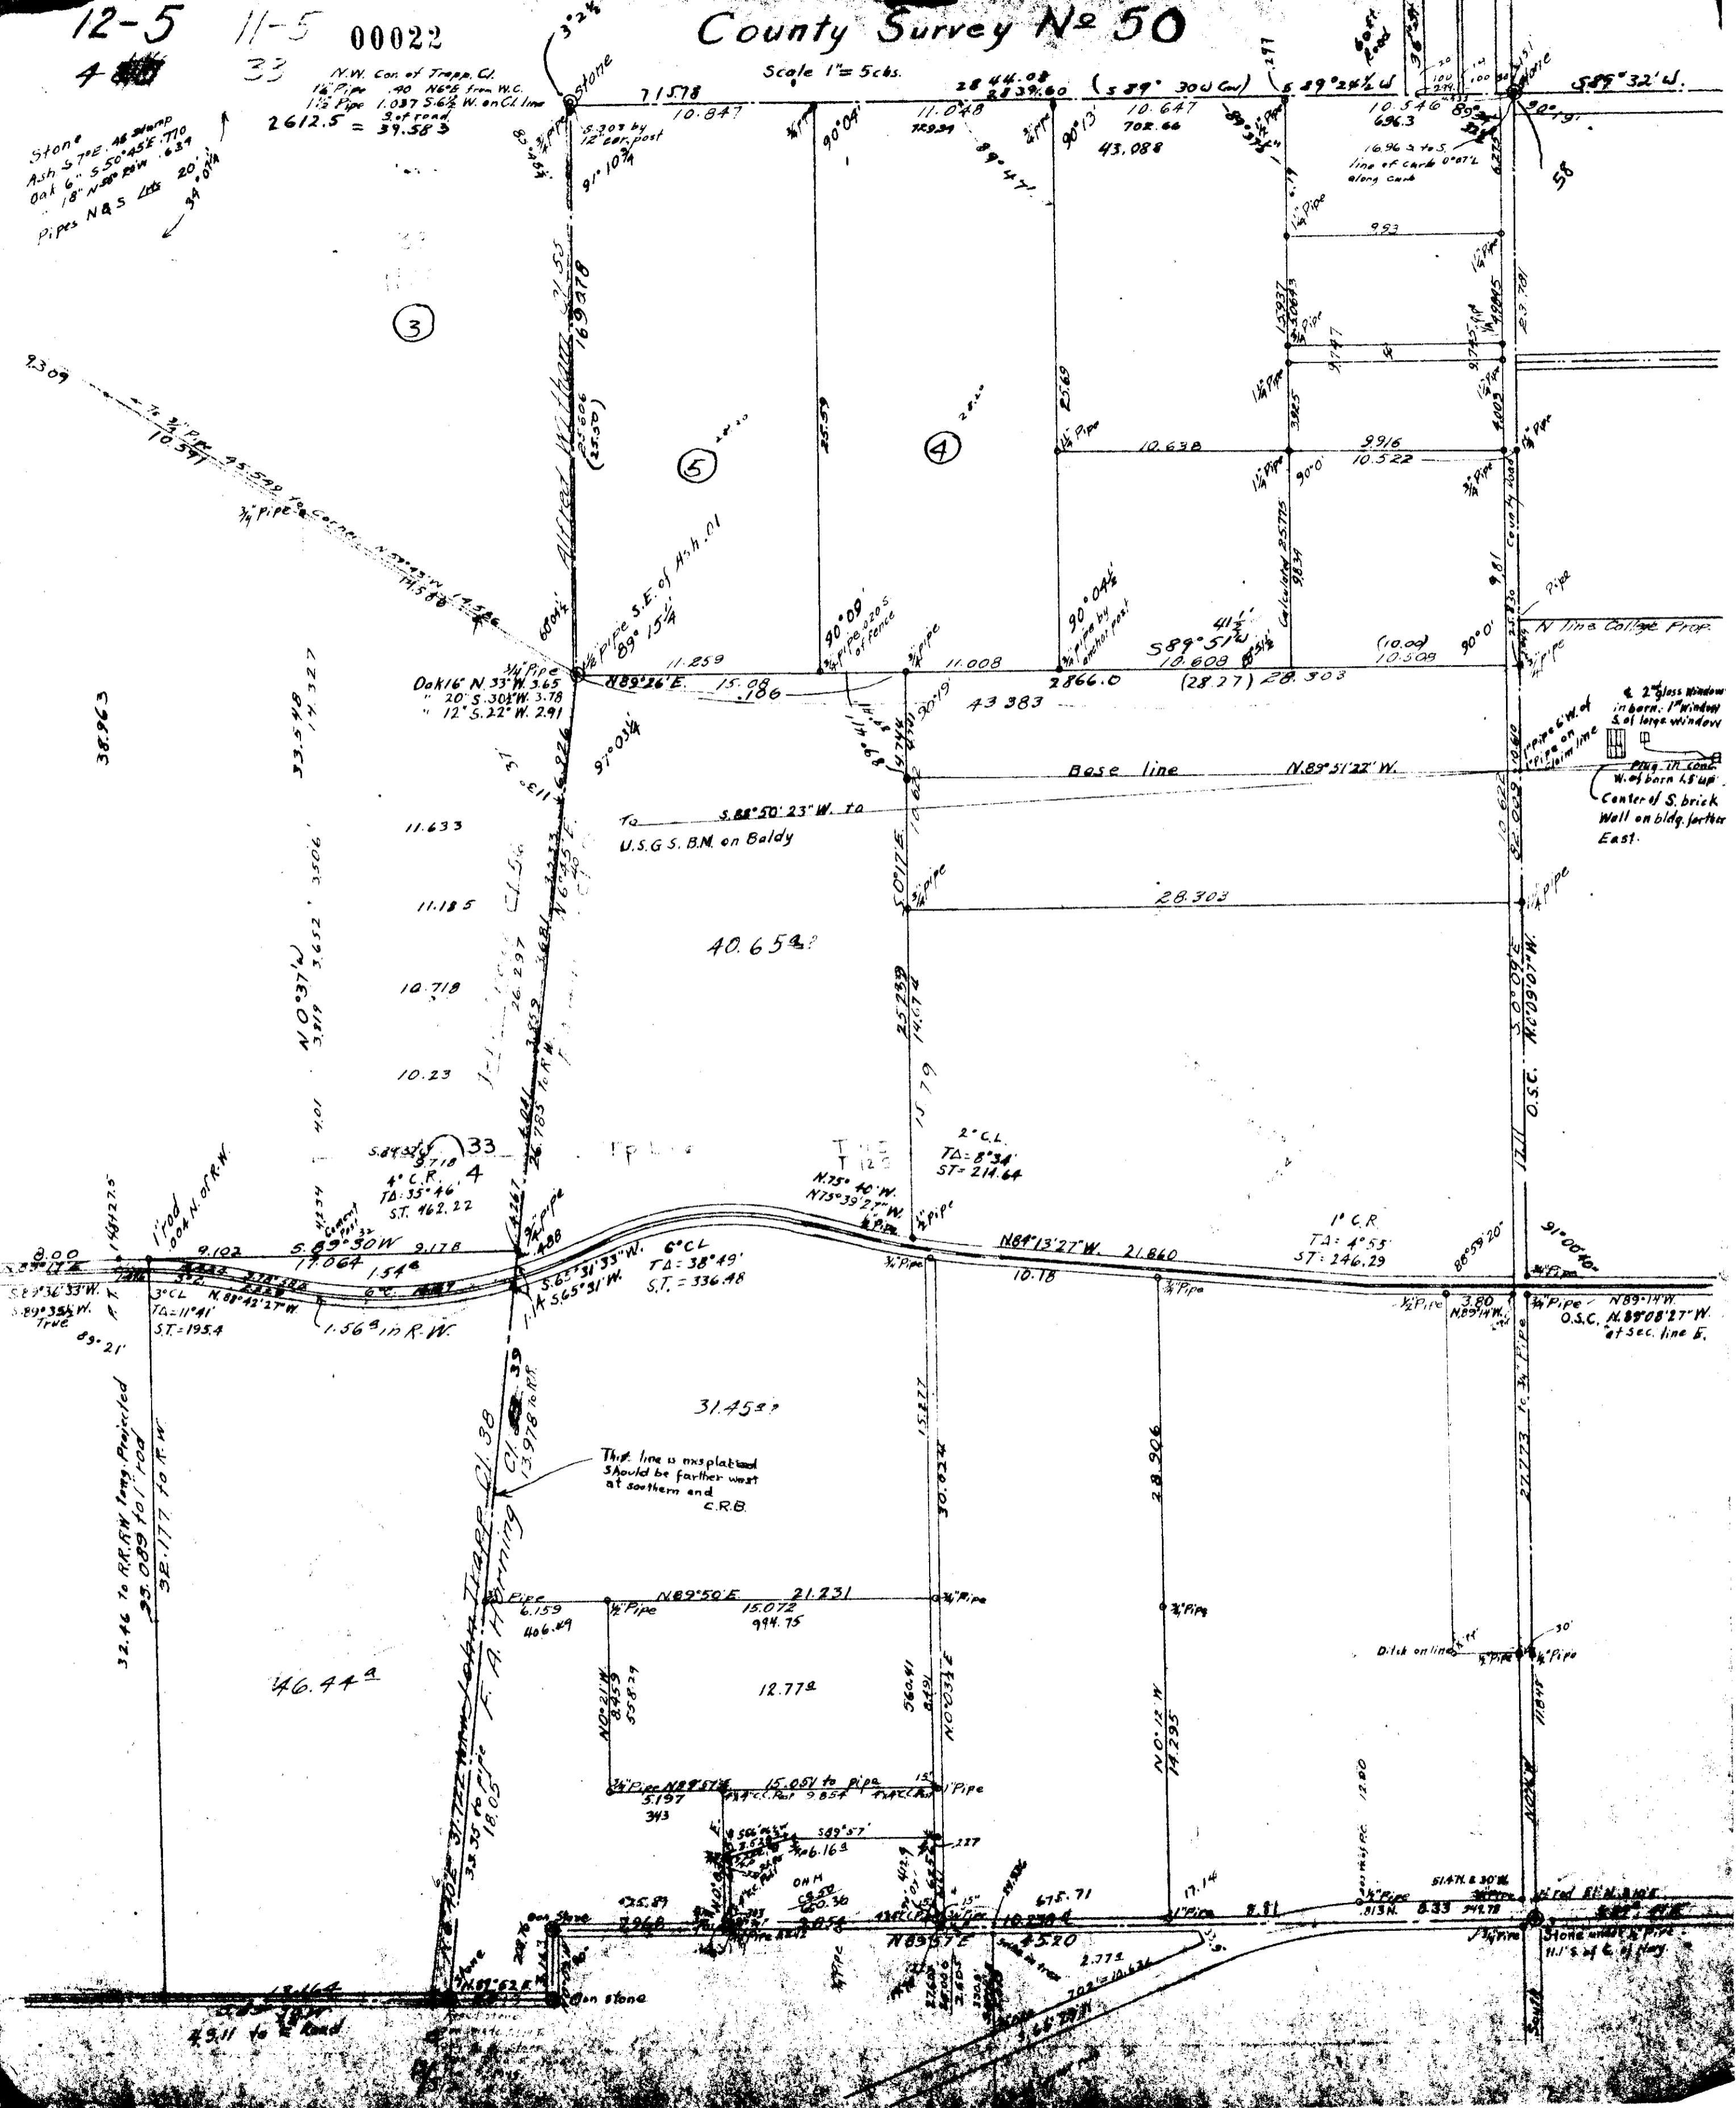

3

5

4

33
4° C.R. 4
TA=35° 46'
ST=462.22

2° C.L.
TA=8° 34'
ST=214.64

1° C.R.
TA=4° 55'
ST=246.29

This line is misplaced
Should be farther west
at southern end
C.R.B.

2 1/2 glass window
in barn. 1 window
S. of large window
Plug in coal
W. of barn 4 1/2 up
Center of S. brick
Wall on bldg. farther
East.

32.46 To RR.R.W. 1/4 mi. Priced
35.089 to 1/4 road
38.177 to RR.W.

46.449

31.459

40.659

11.633

11.185

10.718

10.23

N 0° 37' W
3.319 3.652 3.506
1.4 3.27

38.963

58

90°

90°

