

13-6
32-33

00016

C.S. 338


COUNTY SURVEY NO. 338

SEC. 32 & 33 T.13 S. R.6 W.

Scale - 1" = 10 chs.

April 12, 1928 N.M.S. for Rowles

CHINA POINT C. 575 E. 97 SWMP
STK. 30 N. 49 E. 71.54
STK. 30 S. 26 E. 506

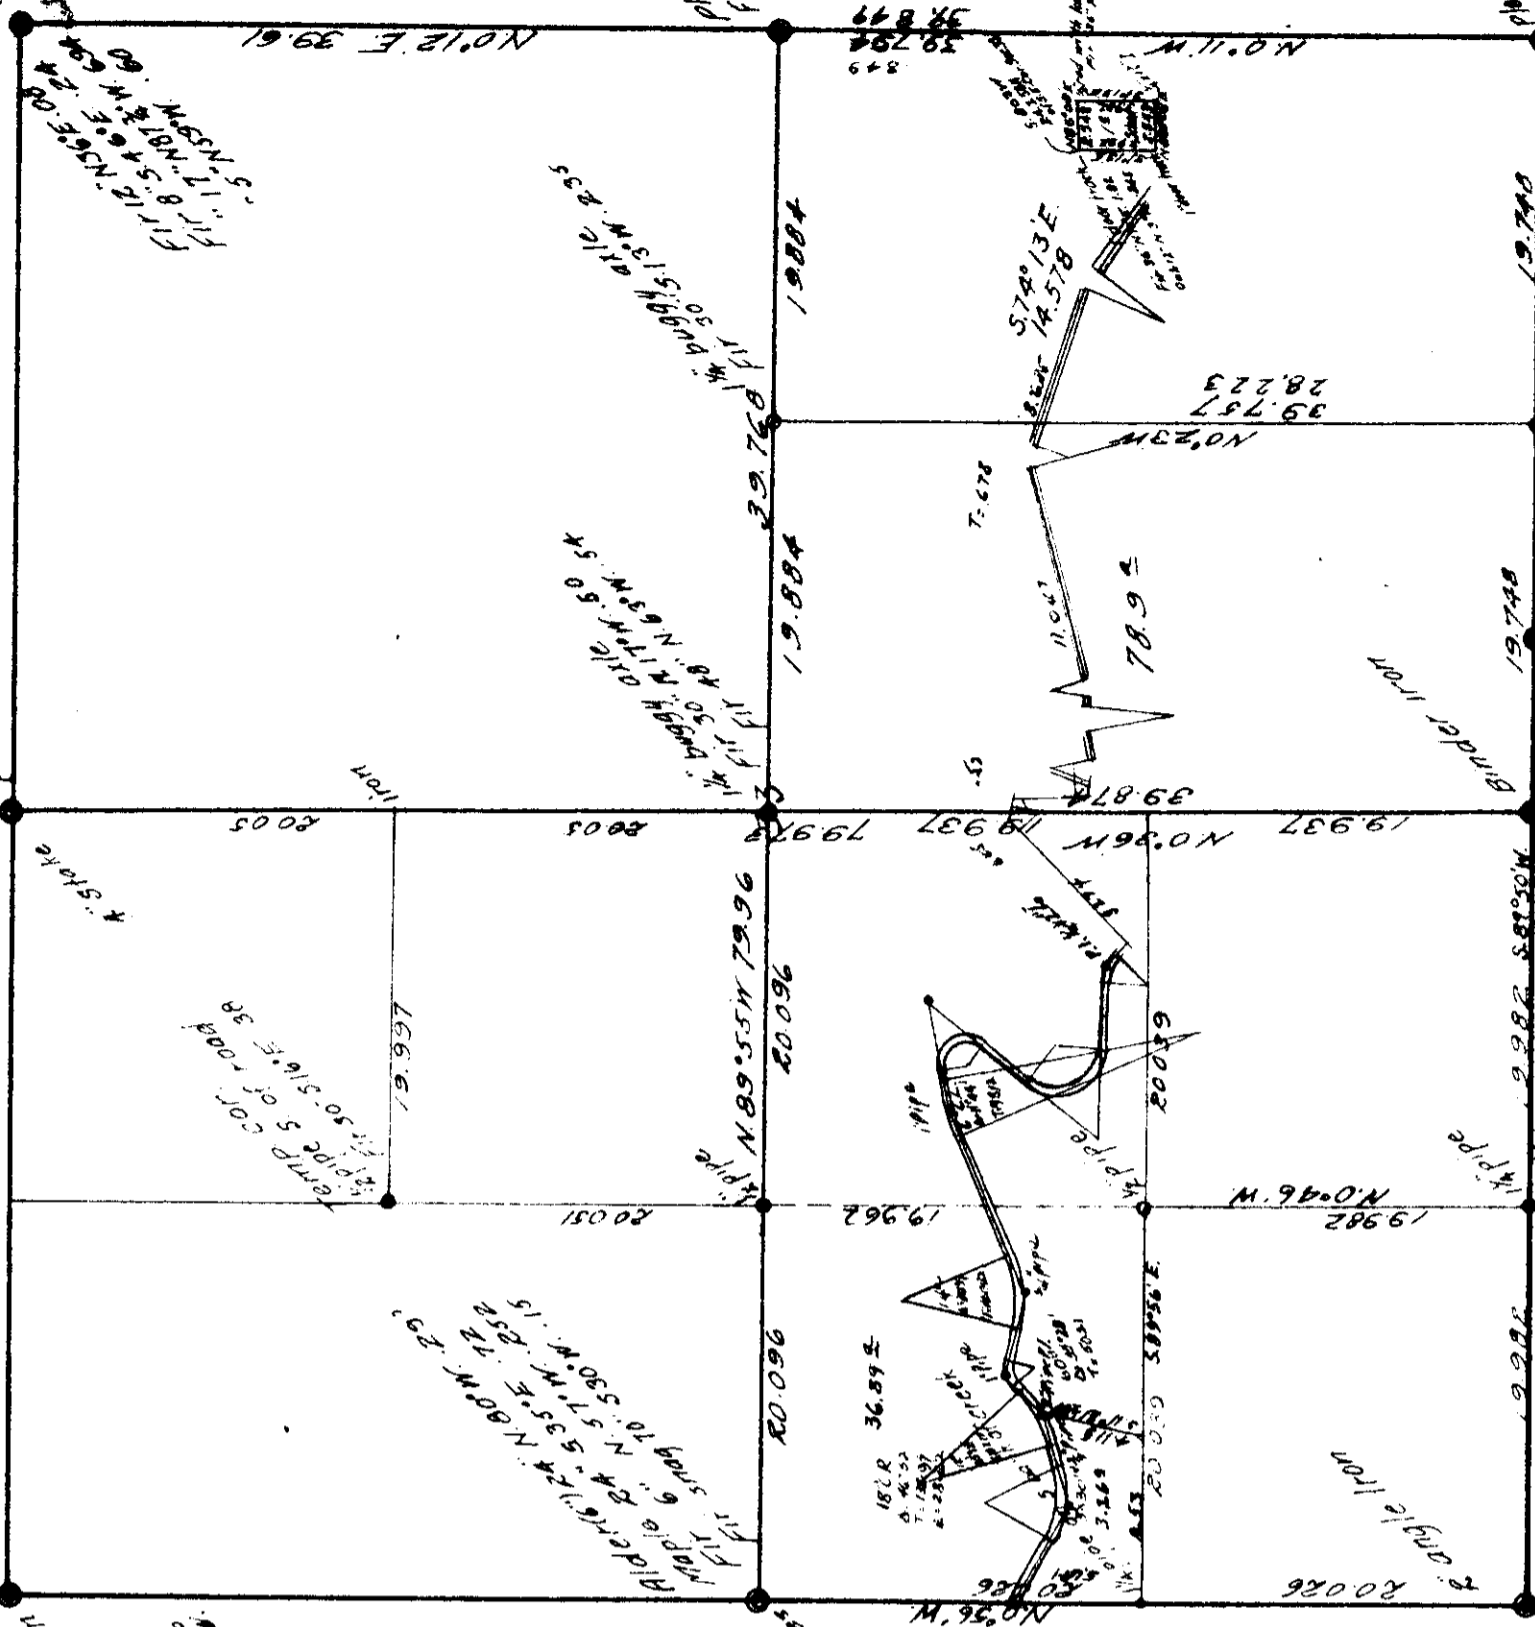


