

Plat of Survey No. 85-192 Claim No. 41-53


MADE FOR A. M. Bailey, Webster Bros.
et al Alpine, Ore.

Section 24/25 19/30 Township 14 S. Range 5-6 W.

Scale: 10 Chains to the Inch.

Field Notes recorded at page _____, Vol. _____, Record of Surveys.
Field Book 6-32.

10
200
800

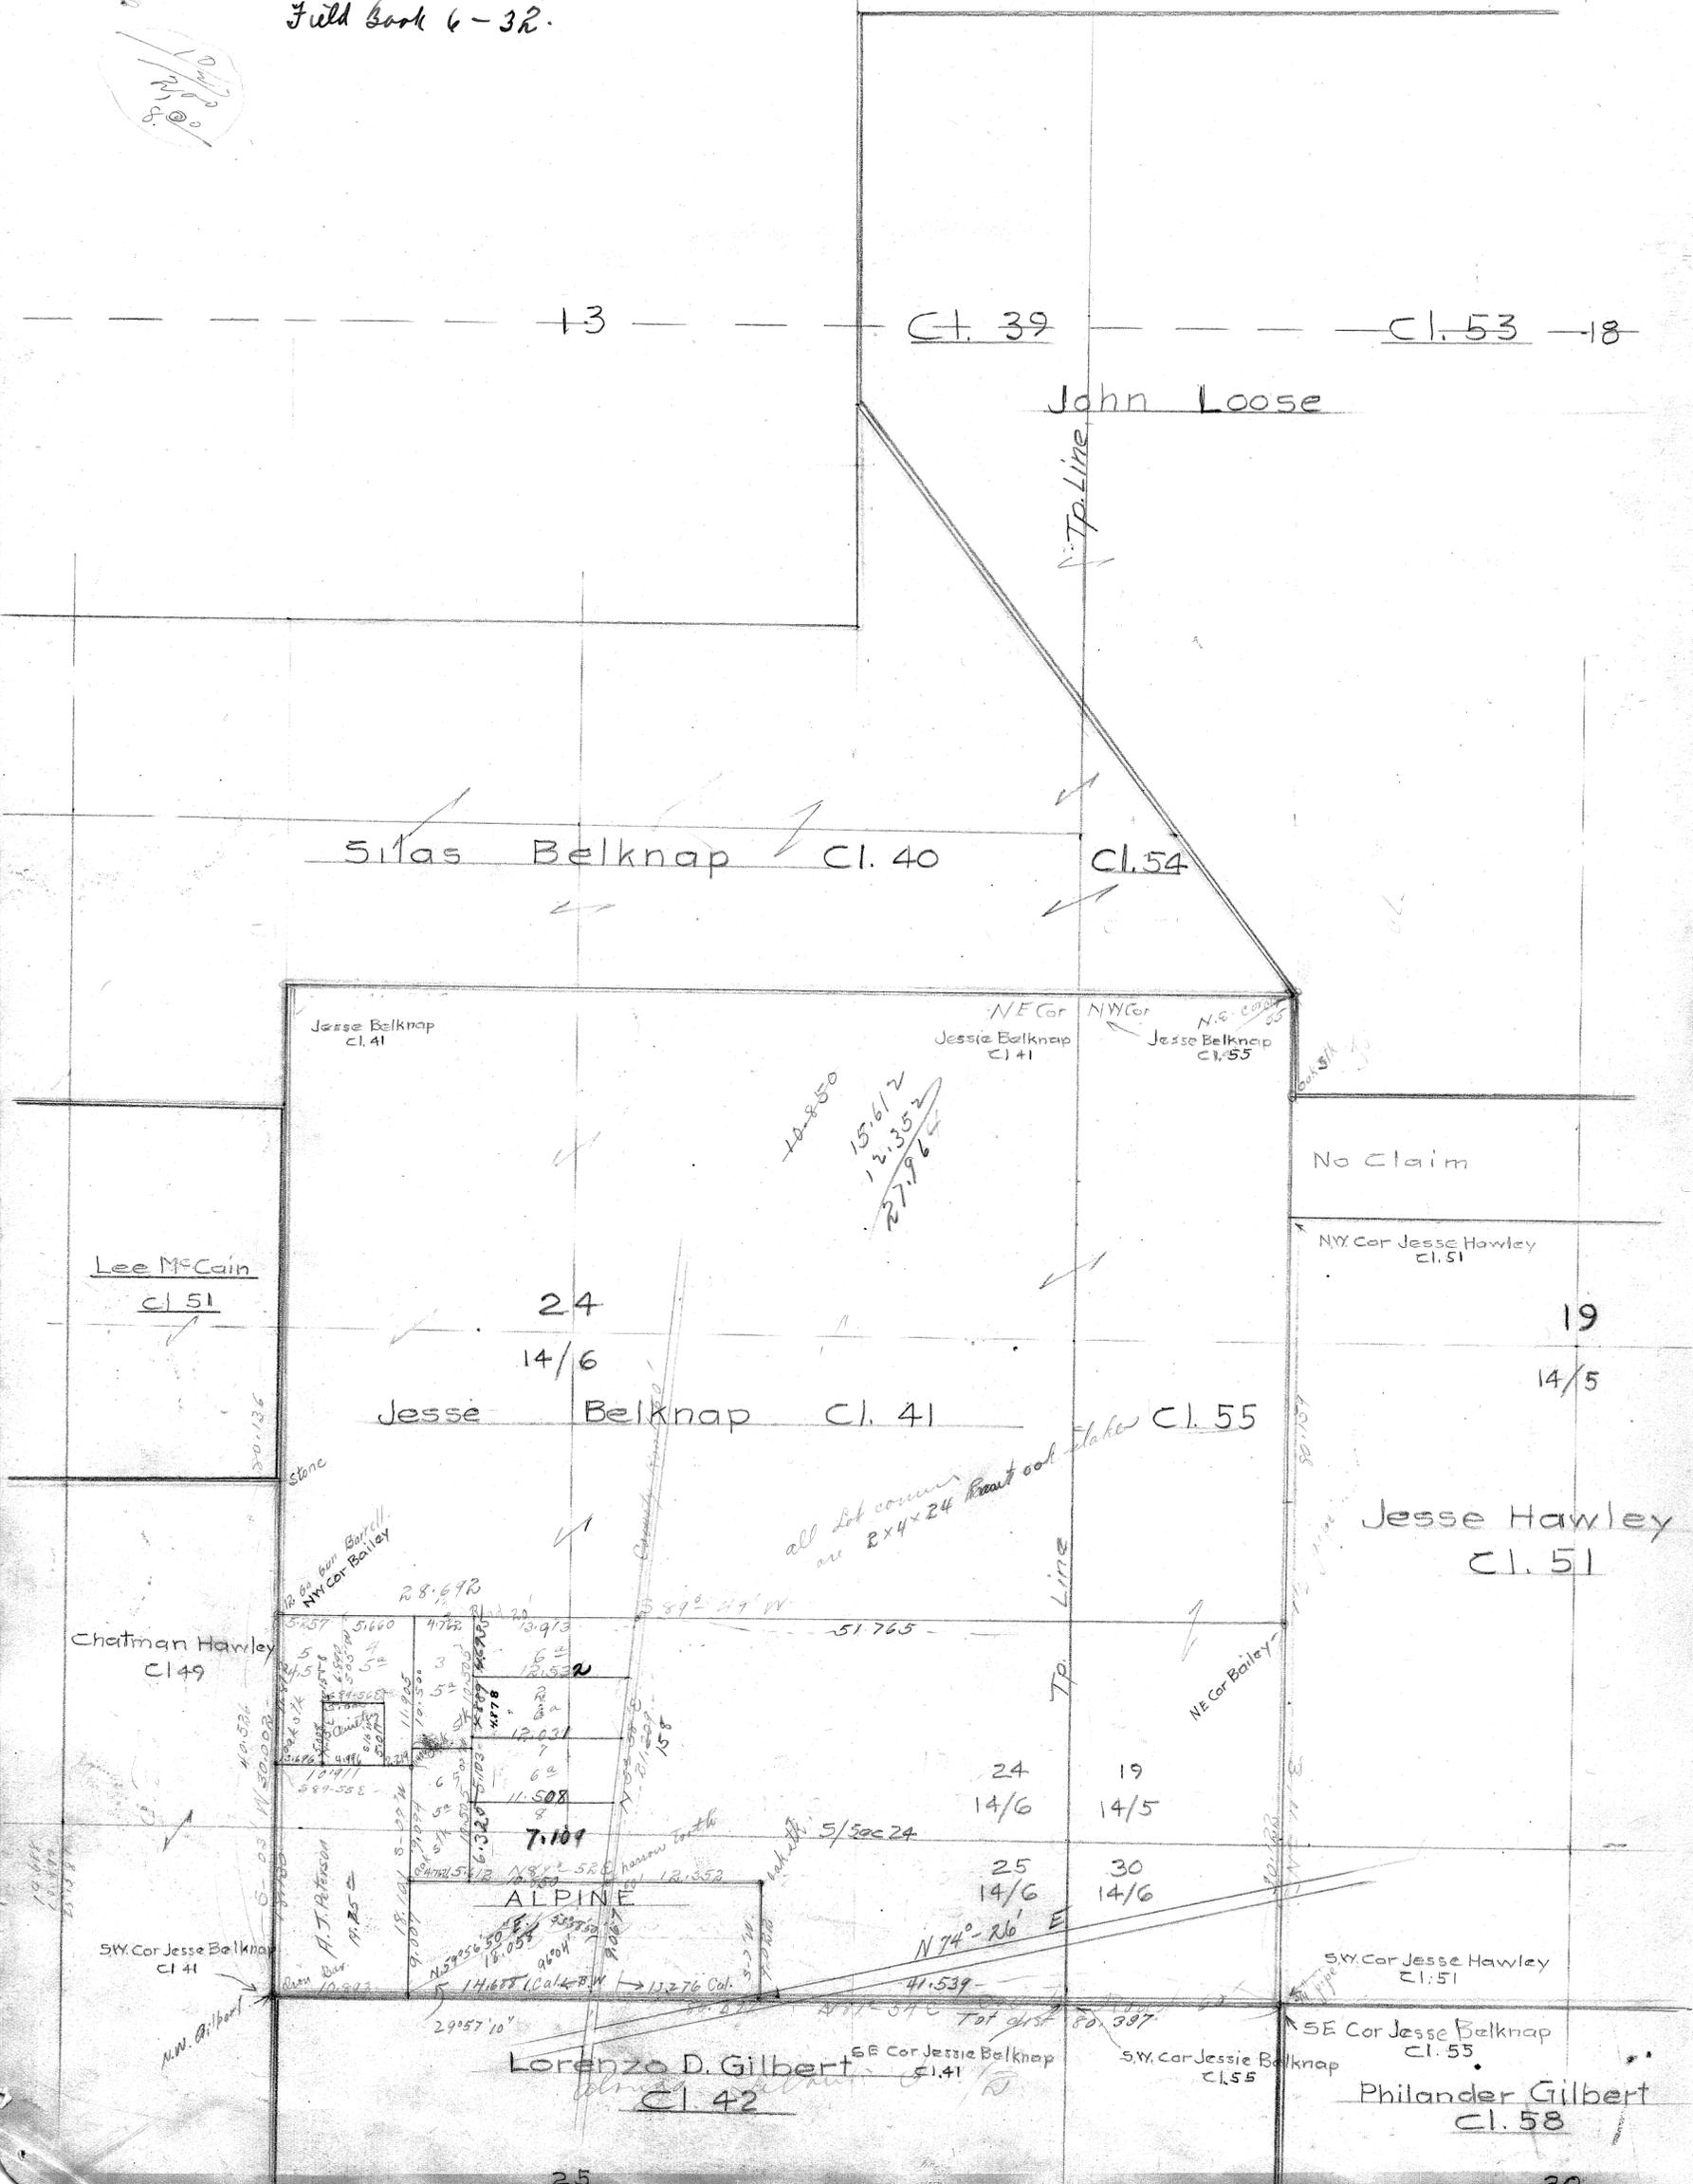

9 oak

001 R6 N 32-30 E

" 11 S 7-15 W

" 10 N 20-40 W

15 Back to S. T. A. 55' 8.000

5892 52' W + 12 50 4.891

16 Apple R-27 + 10-48 3.683

18 1/2 Apple R-27 + 1-40 3.385

19 1/2 Apple R-27 + 1-40 3.057

20 Set 1/4 x 20" blk pipe at 7-23 + E. 0.13

21 oak 36" N 89-05 E 2.405

22 The back 2.546

23 51' x 11' 1.877













5-53

1.891

88497

17019

1701

75

14

18809

.317

.082

.377

1.10

2.385

9.597

R 1465

R 144

R 11

R 11

R 11

R 37

3.6176

1.412

2.546

2.533

2.533

11.30

5.00

4.097

6.821

10.318

5892

72836

8234

515

.081975

.290

0.91

.381

1.25

6.22

73299

55987

55988

124

1

1

3

3

3

3.6176

1.412

2.546

2.533

2.533

2.05

.013

R.044

R.08

1.07

550

.082

.082

7.939

1.881

4.097

6.163

2.618

2.384

2.618

2.044




















1.3
 57
 60
 61
observations
 March 7-1911
 True
 West
 East
 7-799
 3-315
 1-314
 -003
 1-311
 9-510
 20-881
 2-160
 2-171
 2-667
 2-666
 2-665
 2-604
 2-372
 1-899
 2-348
 2-134
 1-82
 2-367
 3-961
 8000
 3-315
 7-100
 5-80
 7-50
 6-20
 5-30
 3-30
 6-15
